

DOM W MURAJACH (GR2)

RZUT PARTERU

A - 2

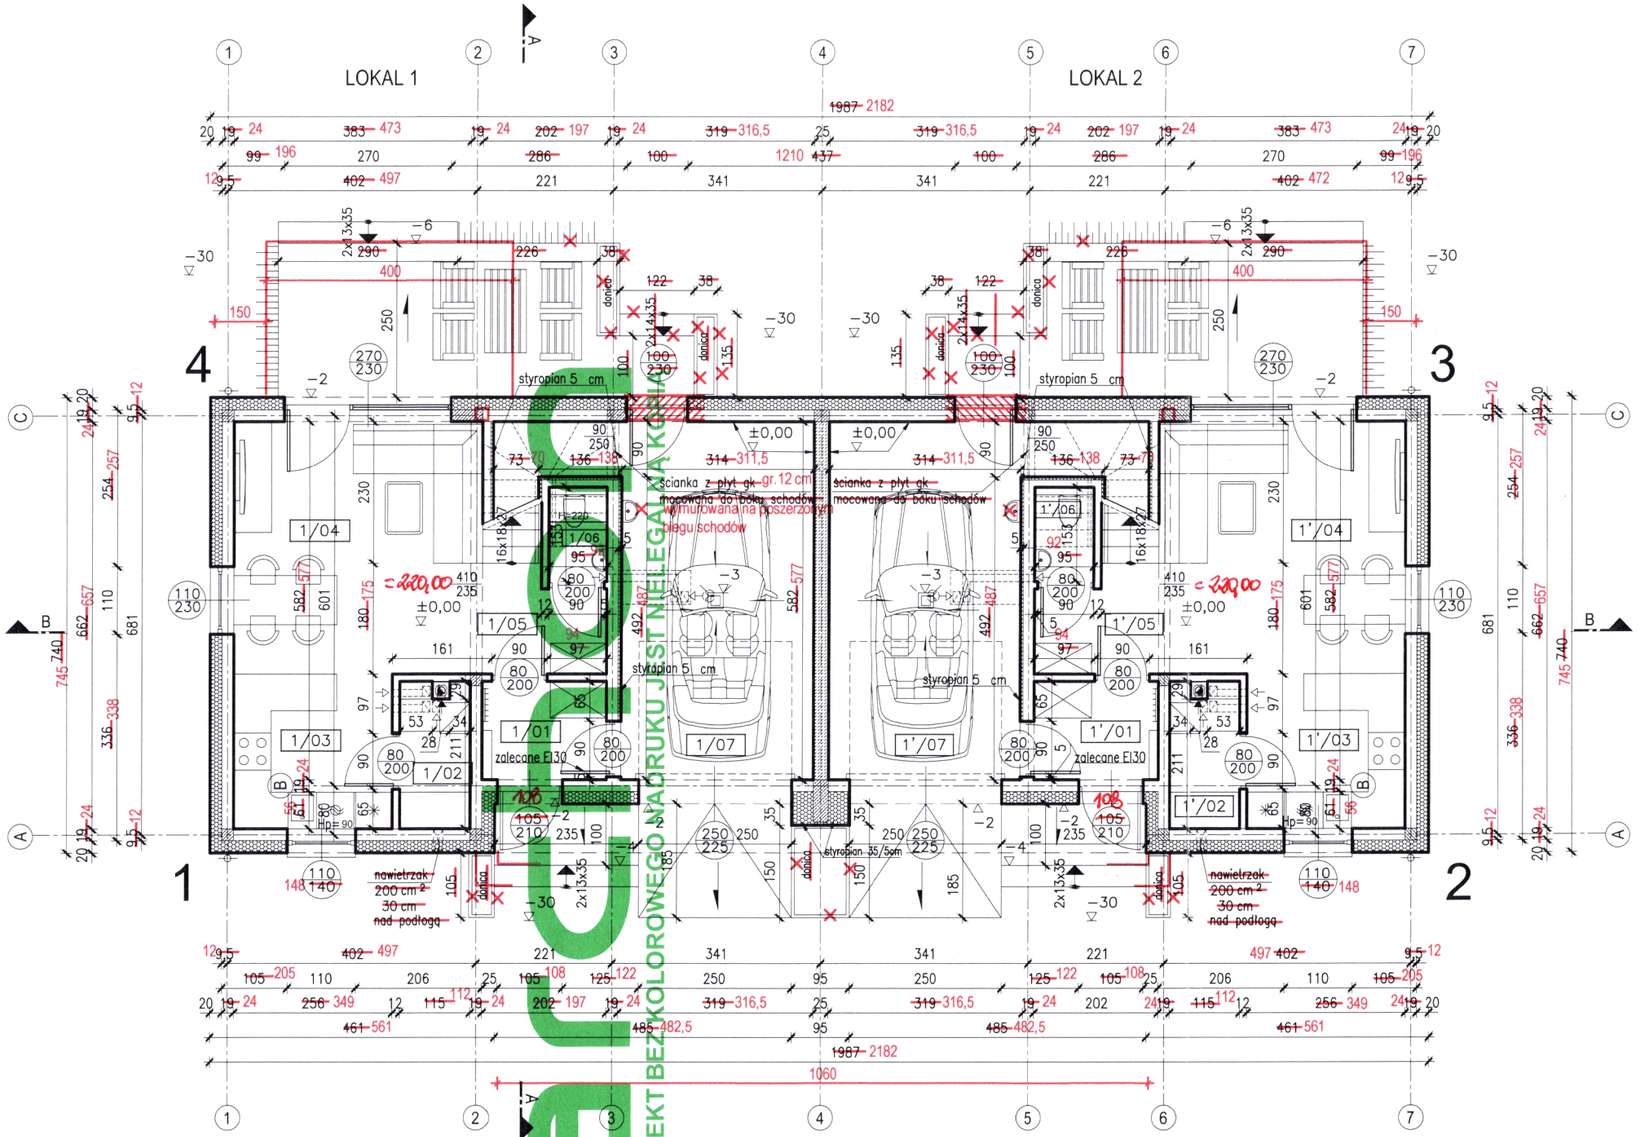

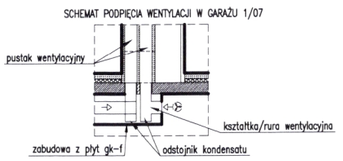

ściana akustyczna, H+H Silikat A25 gr.25cm

LOKAL 1

PARTER – zestawienie pomieszczeń

nr	pomieszczenie	posadzka	pow. użytkowa	pow. podłogi
1/01	WIATROŁAP	terakota	3,09m²	3,09m²
1/02	SPIŻARKA	terakota	2,53m²	2,53m²
1/03	KUCHNIA	terakota	8,69 ~~6,35m²~~	8,69 ~~6,35m²~~
1/04	SALON + JADALNIA	terakota	18,81 ~~16,24m²~~	18,81 ~~16,24m²~~
1/05	HOL	terakota	3,09m²	3,09m²
1/06	TOALETA	terakota	1,06 ~~1,11m²~~	1,31 ~~1,36m²~~
1/07	GARAŻ	terakota	17,91 ~~18,46m²~~	19,84 ~~20,39m²~~
			~~50,87m²~~	~~53,05m²~~
			55,18	57,36

LOKAL 2

PARTER – zestawienie pomieszczeń

nr	pomieszczenie	posadzka	pow. użytkowa	pow. podłogi
1'/01	WIATROŁAP	terakota	3,09m²	3,09m²
1'/02	SPIŻARKA	terakota	2,53m²	2,53m²
1'/03	KUCHNIA	terakota	8,69 ~~6,35m²~~	8,69 ~~6,35m²~~
1'/04	SALON + JADALNIA	terakota	18,81 ~~16,24m²~~	18,81 ~~16,24m²~~
1'/05	HOL	terakota	3,09m²	3,09m²
1'/06	TOALETA	terakota	1,06 ~~1,11m²~~	1,31 ~~1,36m²~~
1'/07	GARAŻ	terakota	17,91 ~~18,46m²~~	19,84 ~~20,39m²~~
			55,18 ~~50,87m²~~	~~53,05m²~~ 57,36

POWIERZCHNIA UŻYTKOWA PARTERU: ~~101,74m²~~ 110,36

POWIERZCHNIA PODŁOGI PARTERU: ~~106,10m²~~ 114,72

POWIERZCHNIA UŻYTKOWA POMIESZCZEŃ LICZONA:
poniżej 140cm – 0%
między 140cm a 220cm – 50%
powyżej 220cm – 100%

PARTER – powierzchnia podłogi			
wysokość	<140cm	140–220	>220cm
powierzchnia	3,34 m²	2,04 m²	~~100,72 m²~~
			108,32

UWAGA:
Umiejscowienie przebić instalacyjnych odczytać z odpowiednich rysunków branżowych.
Rysunek rozpatrywać łącznie z rysunkami poszczególnych branż.

WYMIARY STOLARKI:
ZEWNĘTRZNA –
– podano wymiary w świetle ościeży (otwór w ścianie w stanie surowym)
WEWNĘTRZNA –
– podano wymiary w świetle ościeżnicy (światło futryny drzwiowej)

DRZWI ZEWNĘTRZNE –
– wymiary otworu w świetle ościeży dostosować do wymagań wybranego producenta drzwi

ROLETY ZEWNĘTRZNE ALUPROF
W przypadku decyzji o montażu rolet zewnętrznych firmy ALUPROF należy odpowiednio zmodyfikować konstrukcję nadproży okiennych i drzwiowych (patrz rys. A–13a); montaż rolet na niestandardowej stolarce okiennej (okna narożne, łukowe, trójkątne, wykusze itp.) wymaga konsultacji z producentem rolet.

ŚCIANA ZEWNĘTRZNA
– TYNK CEMENT.–WAPIENNY SOLBET
24 ~~18.8~~cm PUSTAK ~~CERAMICZNY "POROTHERM"~~
– 20cm STYROPIAN EPS
Termo Organika
– TYNK CIENKOWARSTWOWY

W projekcie zastosowano systemy kominowe spalinowe i wentylacyjne firmy SCHIEDEL

Starostwo Powiatowe w Lublinie
załącznik nr 2 do decyzji
z dnia 28.05.2026
znak: AB.6740.658.2026.1KA

ORYGINALNY PROJEKT ARCHON+
Dokumentacja nr 699C0A76 z indywidualną zgodą ARCHON+ na jednokrotne wykorzystanie w procesie inwestycyjnym

MAŁOPOLSKA OKRĘGOWA IZBA ARCHITEKTÓW
Barbara Mendel architekt MP-0971


Temat:	BUDYNEK MIESZKALNY JEDNORODZINNY DOM W MURAJACH (GR2)
Lokalizacja:	Kazimierzówka gm. Głusk, dz. nr 196/11
Branża:	ARCHITEKTURA — Nr ark.: A–2
Nazwa rysunku:	RZUT PARTERU — Skala: 1:100
Projektant:	arch. Barbara Mendel Upr. 57/89 i 32/2002 — Podpis: — Data: 2020.11
	LB-0435 arch. Dorota Szot — Podpis:
Adaptacja:	BOKK/2016 Anna Domańska — Podpis: — Data: 04.2026

ARCHON+ Biuro Projektów 32-400 Myślenice ul. J.Słowackiego 86 +48 (12) 3721900


PROJEKT BEZKOLOROWEGO NADRUKU JEST NIELEGALNĄ KOPIĄ

-23-

STAROSTWO POWIATOWE
w Lublinie
ul. Spokojna 9
20-074 Lublin

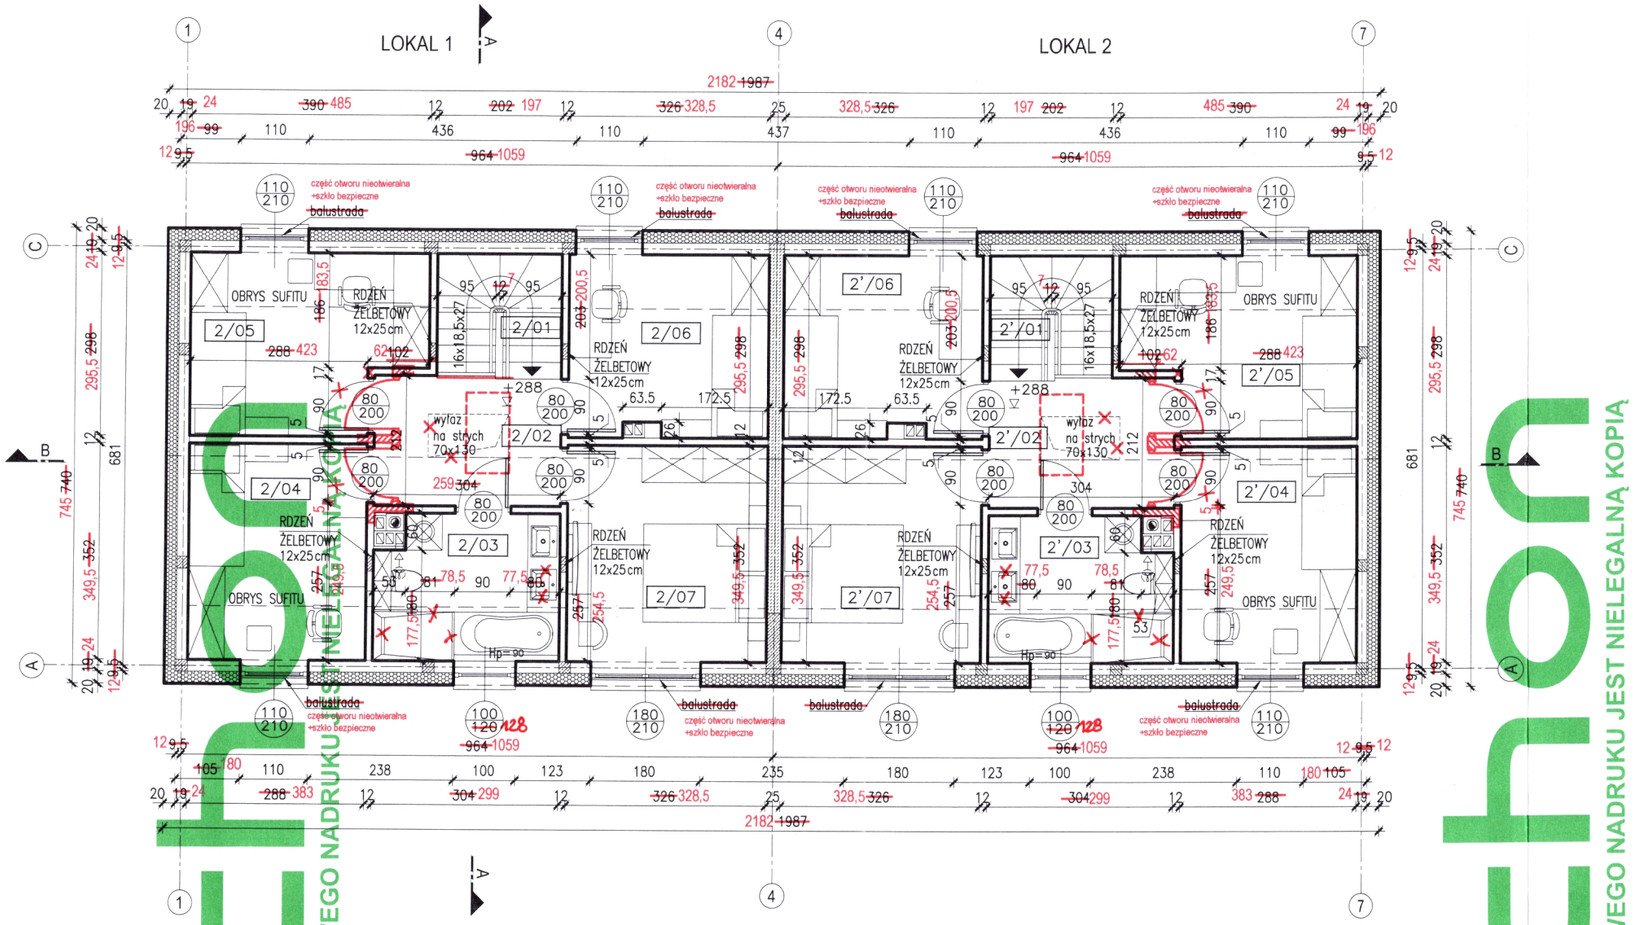

Wymiary stopni zabiegowych w stanie wykończonym.
1:50

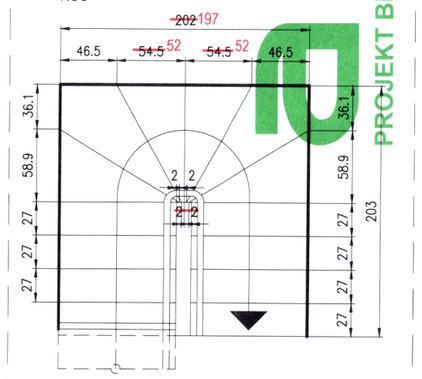

LOKAL 1

PODDASZE – zestawienie pomieszczeń

nr	pomieszczenie	posadzka	pow. użytkowa	pow. podłogi
2/01	SCHODY	stopnice drewniane	0,00m²	4,05m²
2/02	KORYTARZ	terakota	5,38 ~~6,21m²~~	5,38 ~~6,21m²~~
2/03	ŁAZIENKA	terakota	6,57 ~~6,76m²~~	6,57 ~~6,76m²~~
2/04	POKÓJ	panele podł.	13,48 ~~9,88m²~~	13,48 ~~9,88m²~~
2/05	POKÓJ	panele podł.	13,33 ~~10,21m²~~	13,33 ~~10,21m²~~
2/06	POKÓJ	panele podł.	9,30 ~~9,29m²~~	9,30 ~~9,29m²~~
2/07	POKÓJ	panele podł.	11,21m²	11,21m²
			~~53,56m²~~	~~57,61m²~~
			59,27	63,32

LOKAL 2

PODDASZE – zestawienie pomieszczeń

nr	pomieszczenie	posadzka	pow. użytkowa	pow. podłogi
2'/01	SCHODY	stopnice drewniane	0,00m²	4,05m²
2'/02	KORYTARZ	terakota	5,38 ~~6,21m²~~	5,38 ~~6,21m²~~
2'/03	ŁAZIENKA	terakota	6,57 ~~6,76m²~~	6,57 ~~6,76m²~~
2'/04	POKÓJ	panele podł.	13,48 ~~9,88m²~~	13,48 ~~9,88m²~~
2'/05	POKÓJ	panele podł.	13,33 ~~10,21m²~~	13,33 ~~10,21m²~~
2'/06	POKÓJ	panele podł.	9,30 ~~9,29m²~~	9,30 ~~9,29m²~~
2'/07	POKÓJ	panele podł.	11,21m²	11,21m²
			59,27 ~~53,56m²~~	~~57,61m²~~
				63,32

POWIERZCHNIA UŻYTKOWA PODDASZA: ~~107,12m²~~118,54

POWIERZCHNIA PODŁOGI PODDASZA: ~~115,22m²~~126,64

WYMIARY STOLARKI:
ZEWNĘTRZNA –
– podano wymiary w świetle ościeży (otwór w ścianie w stanie surowym)
WEWNĘTRZNA –
– podano wymiary w świetle ościeżnicy (światło futryny drzwiowej)

UWAGA:
Umiejscowienie przebić instalacyjnych odczytać z odpowiednich rysunków branżowych. Rysunek rozpatrywać łącznie z rysunkami poszczególnych branż.

W projekcie zastosowano systemy kominowe spalinowe i wentylacyjne firmy SCHIEDEL

ROLETY ZEWNĘTRZNE ALUPROF
W przypadku decyzji o montazu rolet zewnętrznych firmy ALUPROF należy odpowiednio zmodyfikować konstrukcję nadproży okiennych i drzwiowych (patrz rys. A–13a); montaz rolet na niestandardowej stolarce okiennej (okna narożne, łukowe, trójkątne, wykusze itp.) wymaga konsultacji z producentem rolet.

ściana akustyczna, H+H Silikat A25 gr.25cm

Temat:	BUDYNEK MIESZKALNY JEDNORODZINNY DOM W MURAJACH (GR2)
Lokalizacja:	Kazimierzówka gm. Głusk, dz. nr 196/~~11~~
Branża:	ARCHITEKTURA — Nr ark.: A-3
Nazwa rysunku:	RZUT PODDASZA — Skala: 1:100
Projektant:	arch. Barbara Mendel Upr. 57/89 i 32/2002 arch. Dorota Szot — Podpis: — Data: 2020.11
Adaptacja:	Anna Domańska upr. 165/LBOKK/2016 — Podpis: — Data: 04.2026

archon
ARCHON+ Biuro Projektów 32-400 Myślenice ul. J.Słowackiego 86 +48 (12) 3721900

archon PROJEKT BEZ KOLOROWEGO NADRUKU JEST NIELEGALNĄ KOPIĄ

Dokumentacja nr 699C0A76 z indywidualną zgodą ARCHON+ na jednokrotne wykorzystanie w procesie inwestycyjnym